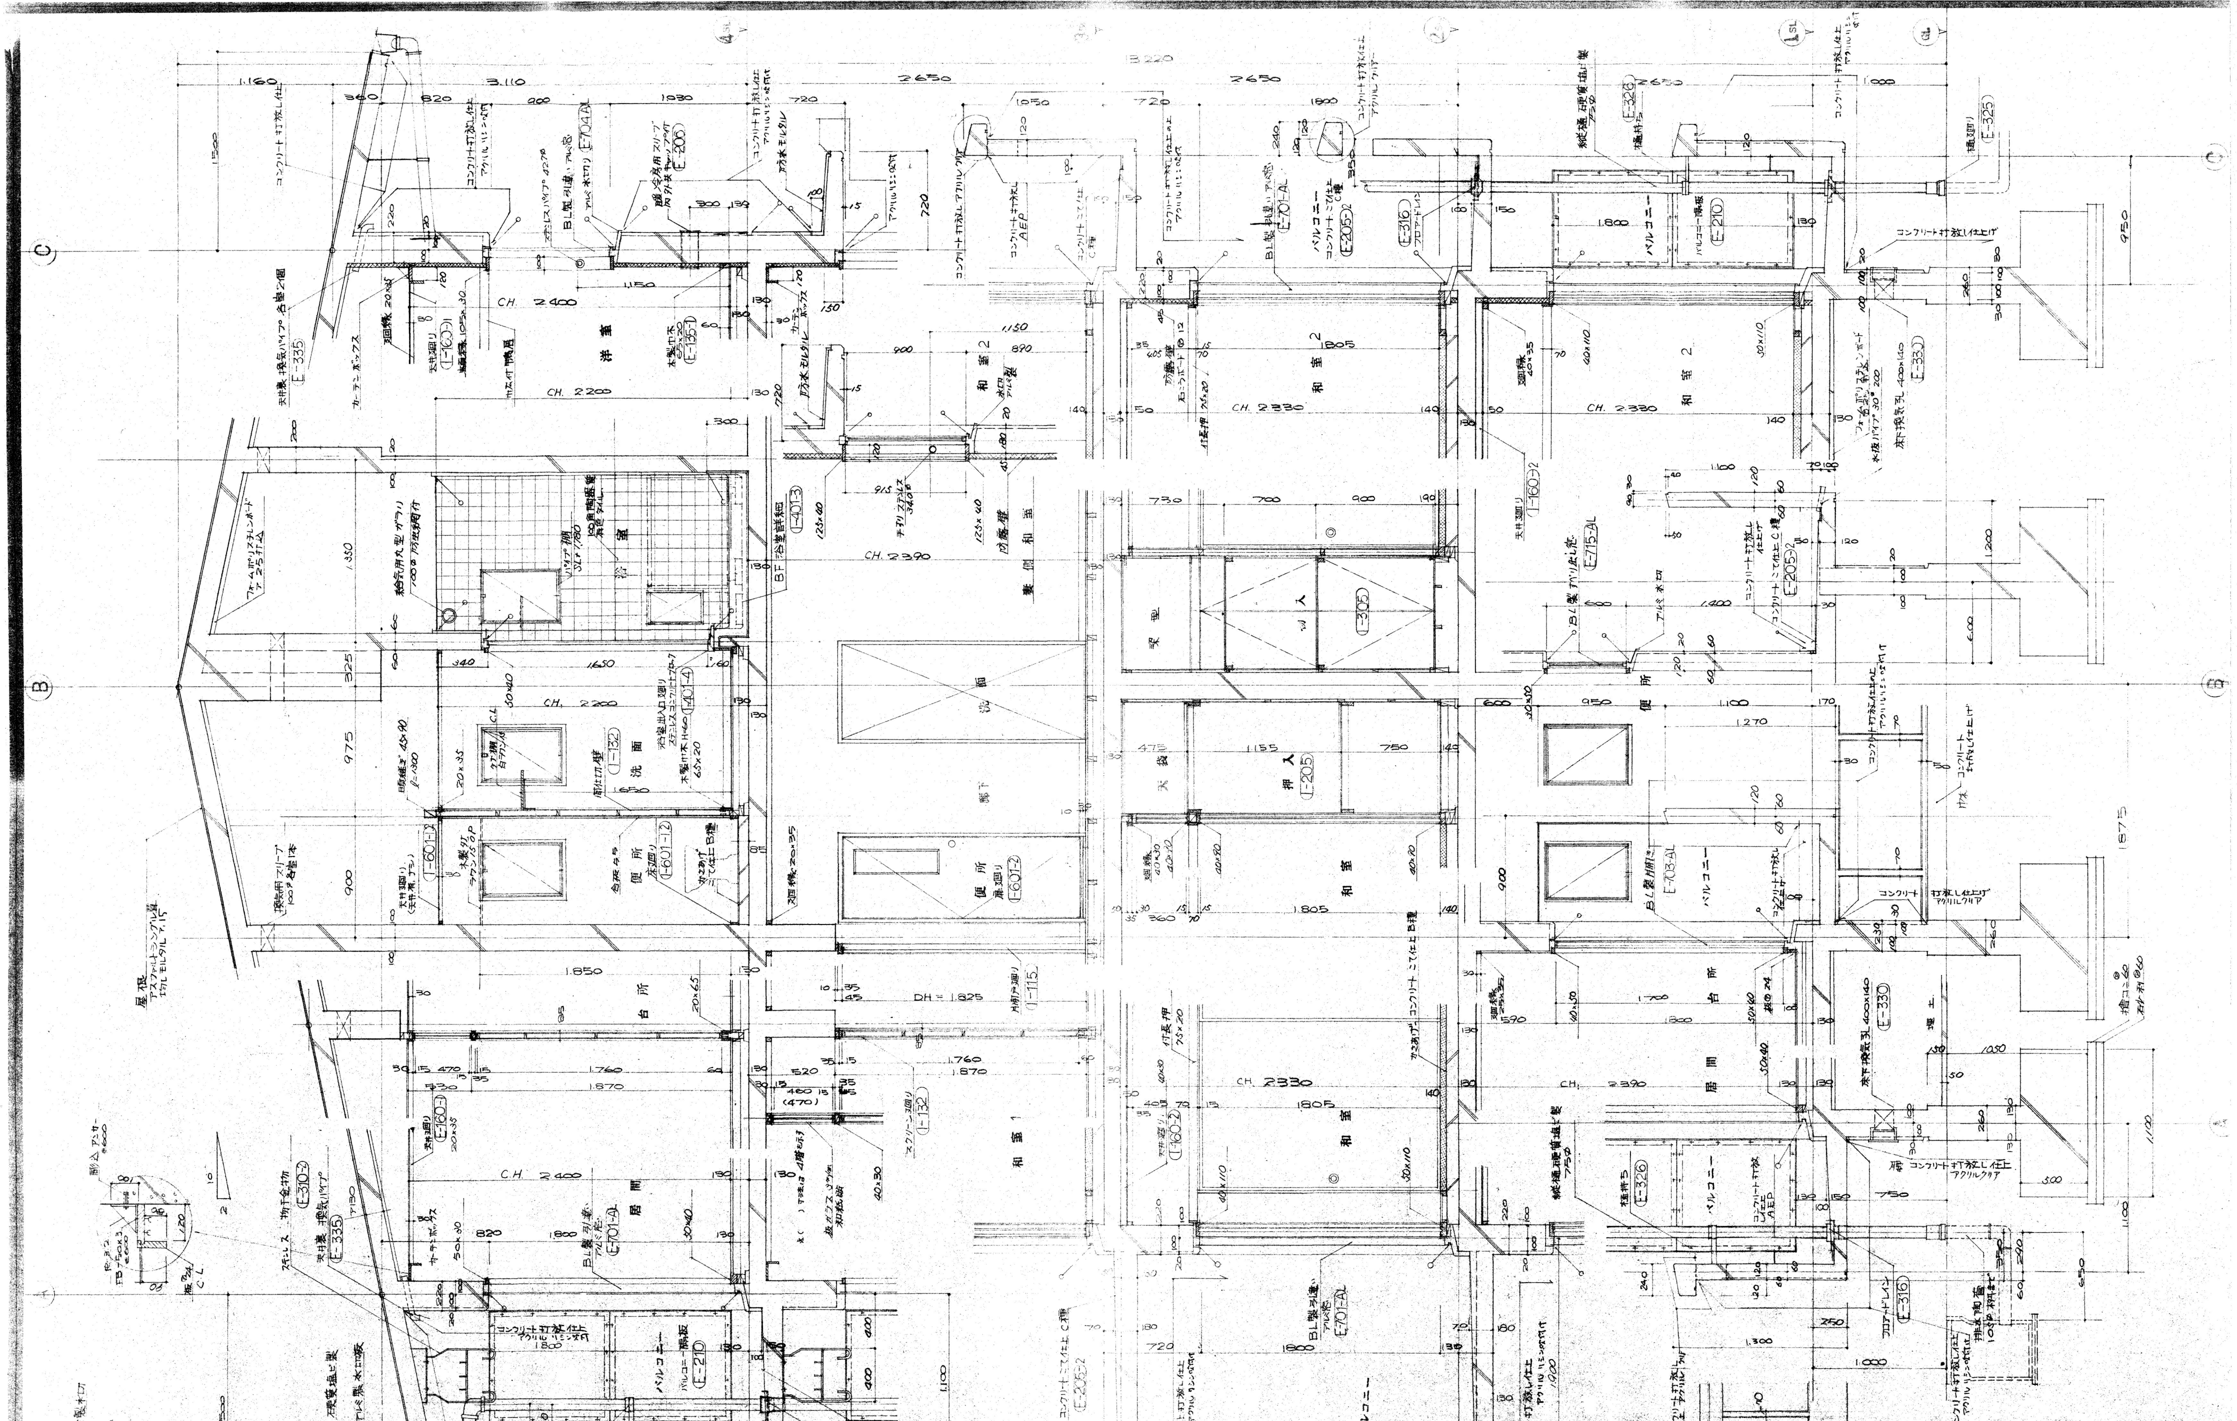
15,220
2,650
3,110
1,160
CH. 2400
洋室
CH. 2200
浴室
洗面
便所
台所
居間
廊下
和室 1
和室 2
和室
押入
物入
便所
居間
台所
バルコニー
バルコニー隔板
CH. 2330
CH. 2390
DH = 1,825
屋根 アスファルトシングル葺
コンクリート打放し仕上
断面アンカー
1,850
1,805
2,750

昭和 56 年度	県立総合病院三施設 建築 工事設計図	図面名 医師住宅 矩計図	縮尺 1/20 昭和56年 7月31日
静岡県住宅部 県立総合病院建設室	課長補佐 主査	担当	設計事務所 建築事務所	図番 9/84

記号	仕様（発電機室）
V-9	圧力扇
	300$^{\phi}$×1800$^{m^3}$/Hr×7^{mmAq}×50^{W}·3$^{\phi}$·200^{V} 60Hz
	（三菱電機　PF-30BTB相当品）
	附属品
	シャッター（〃　SK-30A 〃）
	ウェザーカバー（〃　P-30CVD 〃）
	（防火ダンパー付）

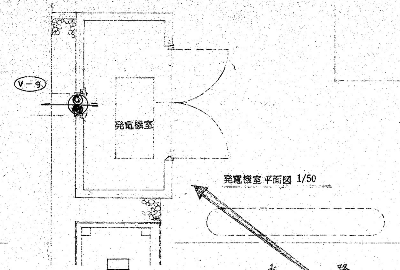
V-9
発電機室
発電機室平面図 1/50

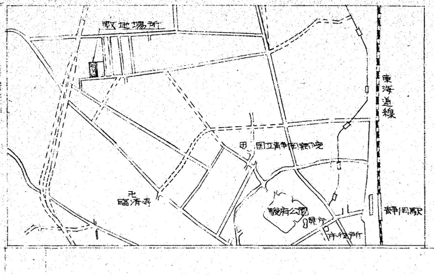
敷地場所
東海道線
国立静岡病院
臨済寺
駿府公園
県庁
市役所
静岡駅

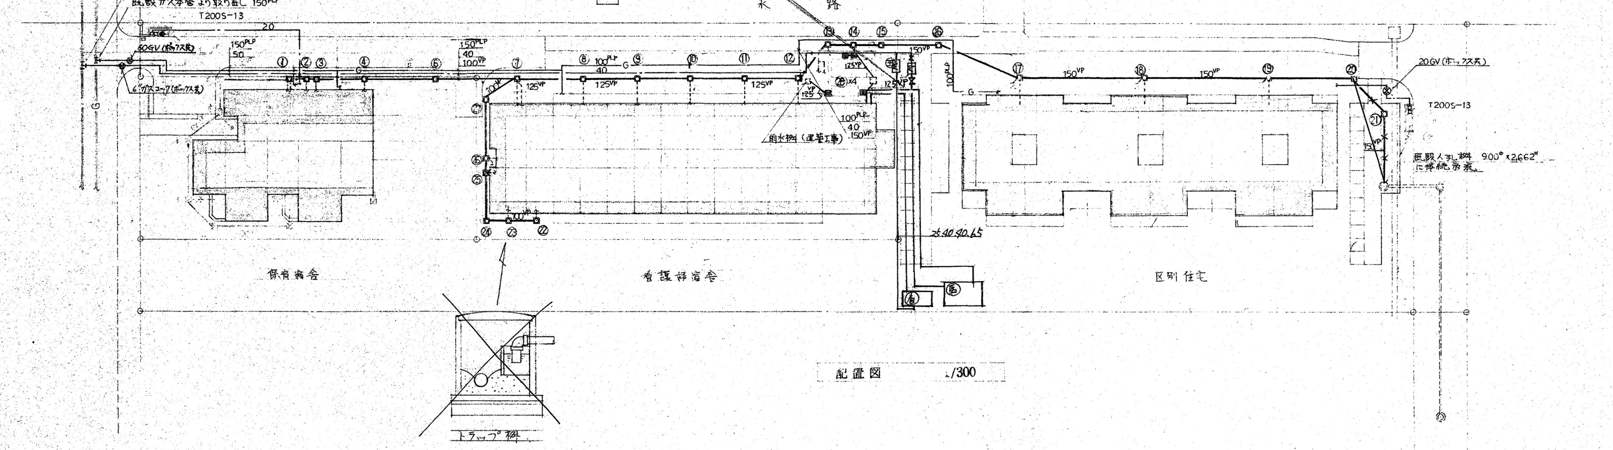
既設給水本管より取り出し 50
既設ガス本管より取り出し 150PLP
T200S-13
20
50GV（ボックス共）
6″ガスコック（ボックス共）
150PLP
50
150PLP
40
100VP
100PLP
40
G
125VP
100VP
水路
125VP
100PLP
40
150VP
雨水桝（建築工事）
㉘×4
150VP
100PLP
25.40.40.65
150VP
20GV（ボックス共）
T200S-13
既設人孔桝 900φ×2,662H に接続放流
150VP
① ② ③ ④ ⑥ ⑦ ⑧ ⑨ ⑩ ⑪ ⑫ ⑬ ⑭ ⑮ ⑯ ⑰ ⑱ ⑲ ⑳ ㉑ ㉒ ㉓ ㉔ ㉕ ㉖ ㉗
保育宿舎
看護婦宿舎
区別住宅
トラップ桝

配置図 1/300

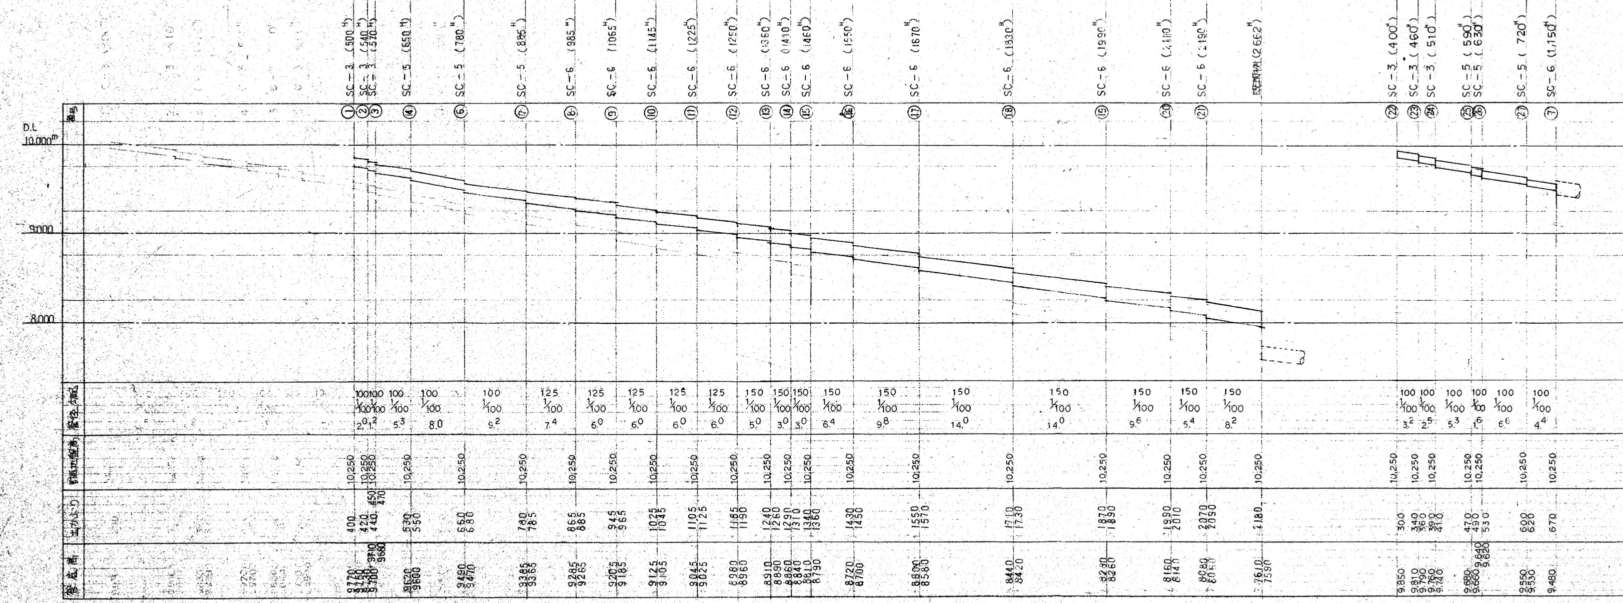

番号	桝名称	桝寸法	マンホール	数量	備考
1	汚水桝	450□×500H	450φ 鋳鉄製マンホール MHB	1	改良桝
2	〃	450□×540	450〃 〃	1	〃
3	〃	600□×570	600〃 〃	1	〃
4	〃	600×650	600〃 〃	1	〃
5	欠番				
6	〃	600□×760	600〃 〃	1	〃
7	〃	750□×830	600〃 〃	1	現場打
8	〃	750□×985	600〃 〃	1	〃
9	〃	750□×1065	600〃 〃	1	〃
10	〃	750□×1145	600〃 〃	1	〃
11	〃	750□×1225	600〃 〃	1	〃
12	〃	750□×1290	600〃 〃	1	〃
13	〃	750□×1360	600〃 〃 MHA	1	〃 ([illegible])
14	〃	750□×1410	600〃 〃	1	〃
15	〃	750□×1460	600〃 〃	1	〃
16	〃	750□×1550	600〃 〃	1	〃
17	〃	750□×1670	600〃 〃 MHB	1	〃 ([illegible])
18	〃	750□×1830	600〃 〃	1	〃
19	〃	750□×1990	600〃 〃	1	〃
20	〃	750□×2410	600〃 〃	1	〃
21	〃	750□×2190	600〃 〃	1	〃
22	〃	450□×400	450〃 〃 MHB	1	改良桝
23	〃	600□×460	600 〃	1	〃 (トラップ桝)
24	〃	450□×510	450〃 〃	1	〃
25	〃	600□×590	600〃 〃 MHB	1	〃
26	〃	600□×630	600〃 〃	1	〃
27	〃	600□×720	600〃 〃	1	〃
28	格子桝	450□×400	450□ 格子蓋 GB-16	4	〃

昭和 56 年度	県立総合病院三施設 衛生工事設計図	図面名 案内図 配置図 屋外配管図	縮尺 1/300 昭和56年7月31日
静岡県衛生部 県立総合病院建設室	室長　技監　課長補佐　主査　担当	設計事務所 (株)東西建築事務所	図番 3/17

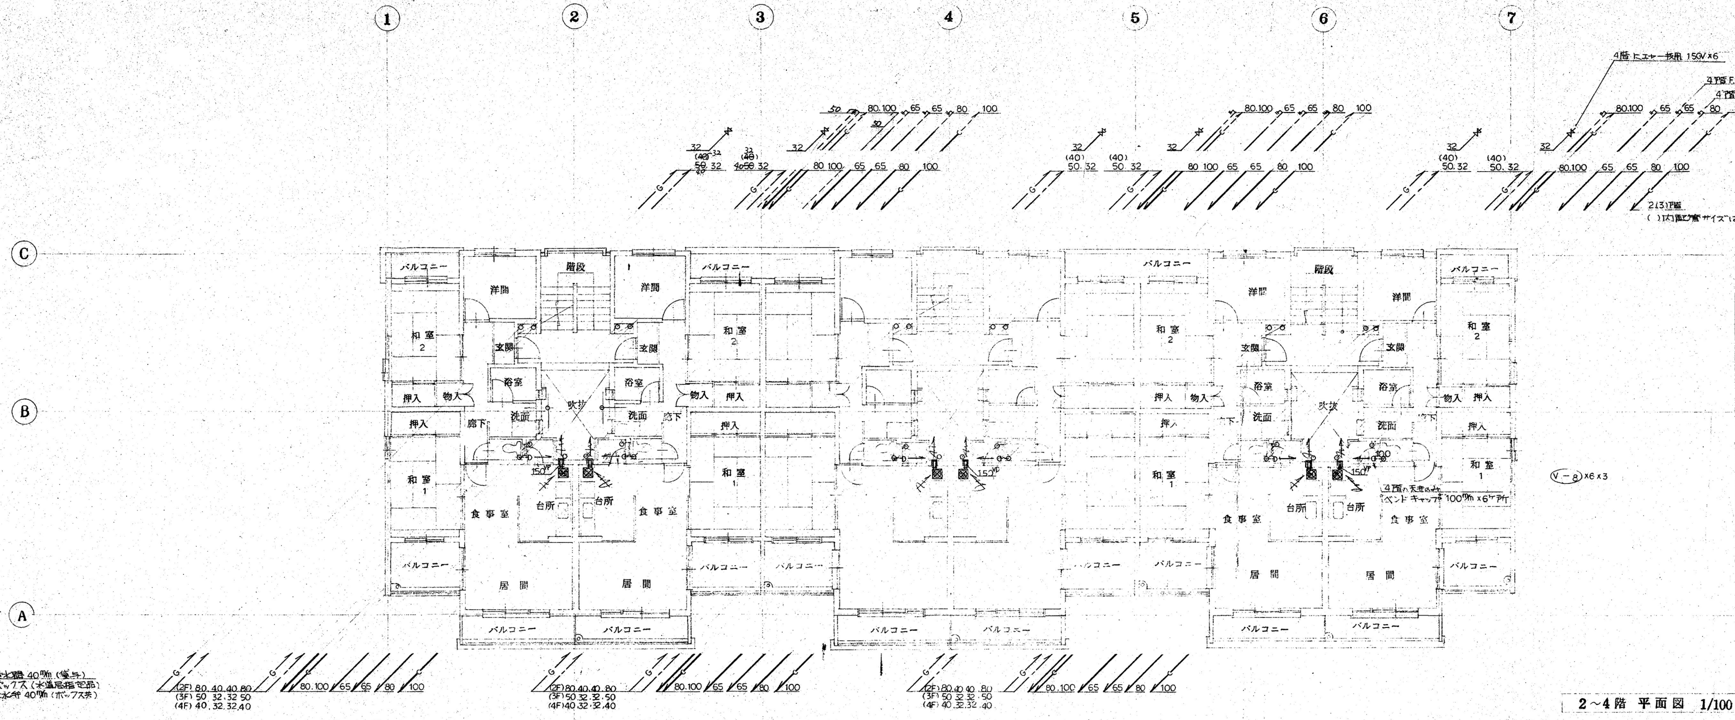
① ② ③ ④ ⑤ ⑥ ⑦
Ⓒ Ⓑ Ⓐ
4階 ヒエヤー抜用 15GV×6
4階 F.L.より 2000 立上 エルボ返し（防虫アミ付）×6ヶ所
100×6ヶ所
80.100 65 65 80 100
(40) 50.32
32
2(3)階
（ ）内配管サイズは 3階.
バルコニー
洋間
階段
和室 2
玄関
浴室
押入
物入
廊下
洗面
吹抜
台所
食事室
和室 1
居間
150
4階の天井にベンドキャップ 100ᵐ/ₘ×6ヶ所
V-8 ×6×3
(2F) 80.40.40.80
(3F) 50.32.32.50
(4F) 40.32.32.40
80.100 65 65 80 100

記号	仕様	台数
V－8	天井埋込型天井扇　，ダクト 150φ	24
	360ᵐ³/hr × 6ᵐᵐAq × 77ᵂ, 1φ 100ᵛ	
	附属品 低圧損失アルミ製ベントキャップ	
	ウェザーカバー（プラスチック）	

排気ガス計算　台所　フード有

ガスレンジ 2口（グリル付）　7,000 kcal/hr

瞬間ガス湯沸器（5号）　9,800　〃

ガス消費量　3.36 m³/hr

排ガス量 Q＝20×3.36×5.34

＝358.8

≒360 m³/hr

2～4階 平面図 1/100

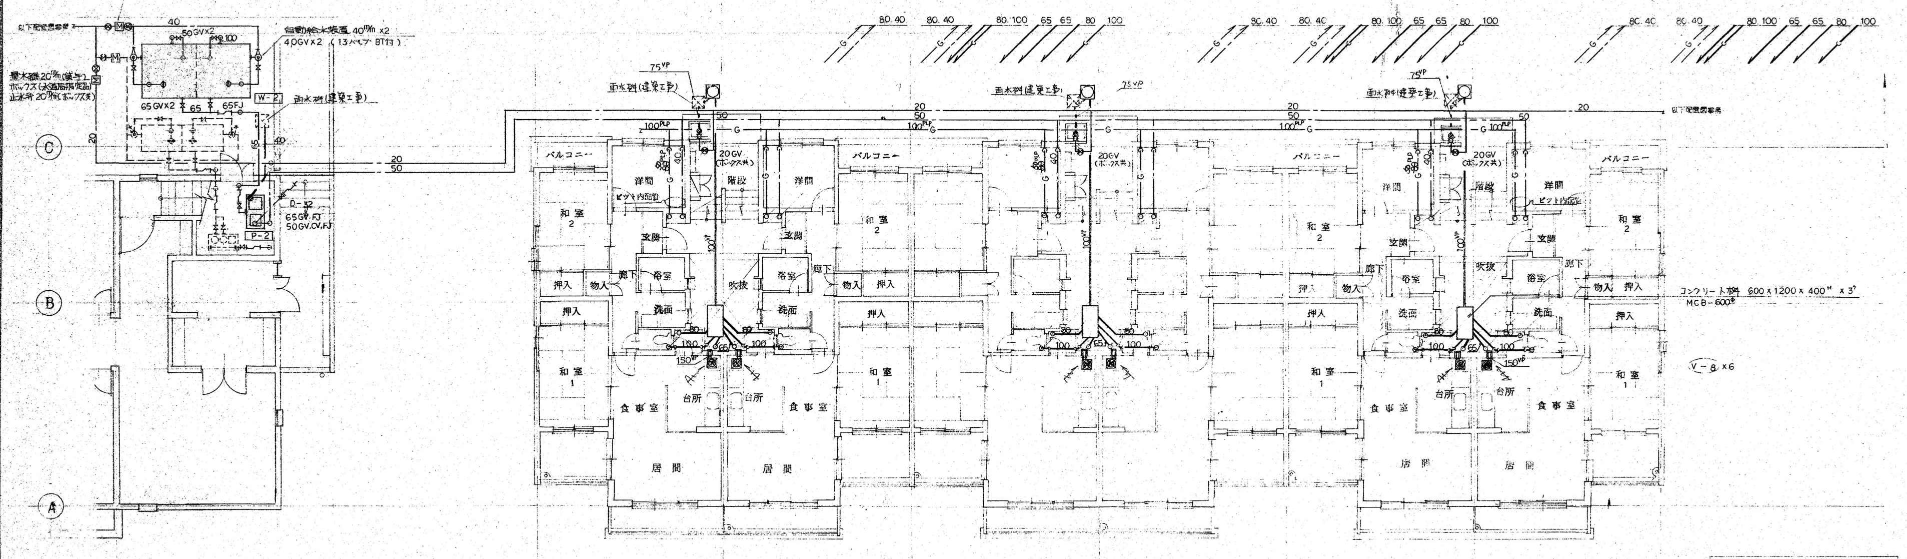
量水器 40ᵐ/ₘ（貸与）
ボックス（水道局指定品）
止水弁 40ᵐ/ₘ（ボックス共）
以下配管図参照
40
50GV×2
100
自動給水装置 40ᵐ/ₘ×2
40GV×2（13バルブ BT付）
量水器 20ᵐ/ₘ（貸与）
ボックス（水道局指定品）
止水弁 20ᵐ/ₘ（ボックス共）
65GV×2 65 65FJ
W-2
雨水桝（建築工事）
20
65
40
20
50
D-32
65GV.FJ
50GV.CV.FJ
P-2
75VP
100VP
20GV（ボックス共）
ピット内配管
コンクリート桝 600×1200×400ᴴ×3ヶ
MCB-600φ
V-8 ×6
80.40 80.40 80.100 65 65 80 100
バルコニー
洋間
階段
和室 2
玄関
浴室
押入
物入
廊下
洗面
吹抜
台所
食事室
和室 1
居間
Ⓒ Ⓑ Ⓐ

1階 平面図 1/100

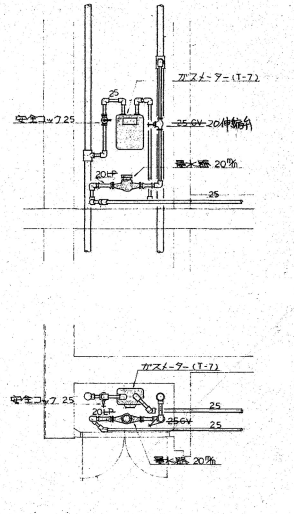
ガスメーター（T-7）
安全コック 25
25
~~25GV~~ 20伸縮弁
量水器 20ᵐ/ₘ
20LP
25
ガスメーター（T-7）
安全コック 25
20LP
25
25GV
25
量水器 20ᵐ/ₘ

PS詳細図 1/20

① ② ③ ④ ⑤ ⑥ ⑦

昭和 56 年度

県立総合病院三施設
衛生 工事設計図

図面名 医師住宅
各階配管平面図

縮尺 1/100 1/20
昭和56年 7月31日

静岡県衛生部
県立総合病院建設室

室長　技監　課長補佐　主査　担当

設計事務所 ㈱東畑建築事務所

図番 7/17

記号	名称	仕様
W-2	受水槽	鋼板製タンク（2槽式） 2,000 x 4,000 x 2,000H（有効 15m3） 耐震 2/3G コンクリート基礎 H=500（建築工事）
P-2	自動給水ポンプ	〈エバラフレッシャー 300 50UVR MS3-6-22〉 可変速ポンプ 50φ x 160ℓ/min x 23m x 2.2kW 3φ 200V x 2台 制御盤付（自動交互運転） コンクリート基礎 H=300

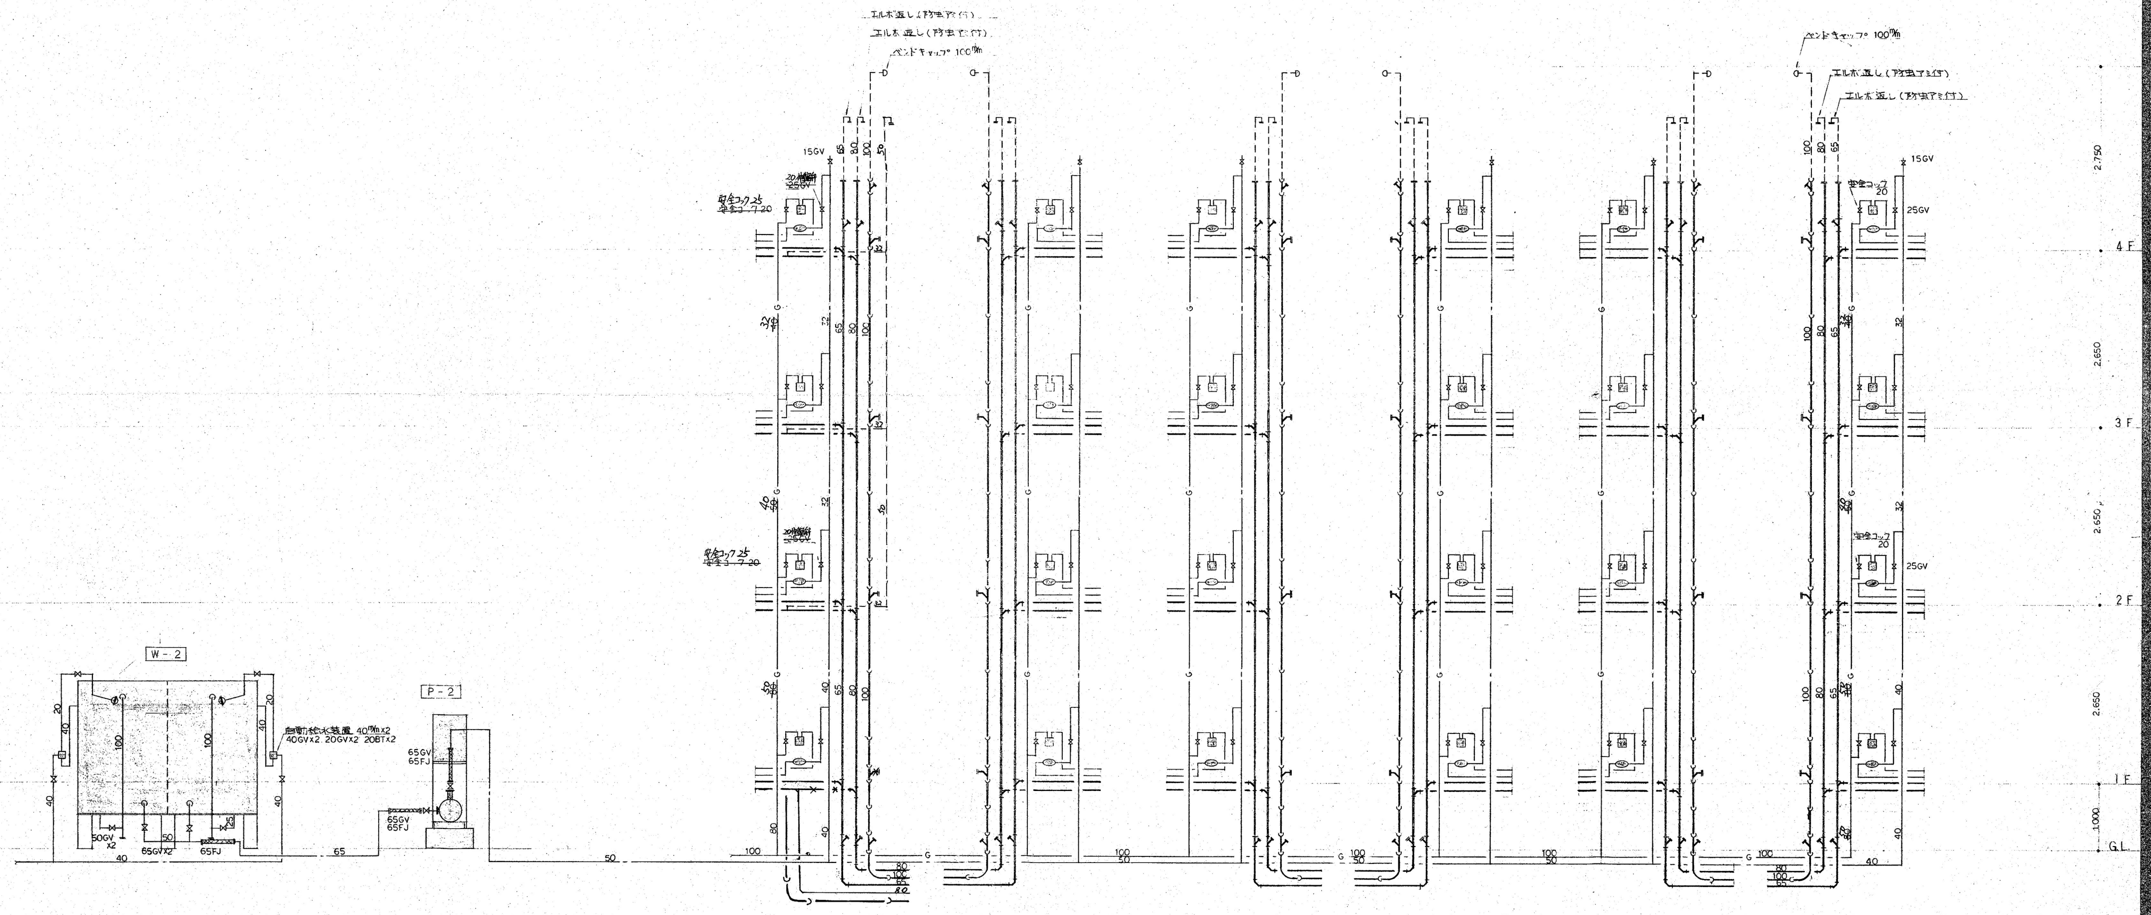
W-2
P-2
自動給水装置 40m/m x2
40GV x2 20GV x2 20BT x2
50GV x2
65GV x2
65FJ
65GV
65FJ
20
40
100
50
25
65
エルボ返し（防虫アミ付）
エルボ返し（防虫アミ付）
ベンドキャップ 100m/m
15GV
~~20伸縮継手~~
~~25GV~~
安全コック 25
~~安全コック 20~~
25GV
安全コック 20
65
80
100
50
32
40
G
2.750
2.650
2.650
2.650
1.000
4F
3F
2F
1F
GL

配管系統図

昭和 56 年度	県立総合病院三施設 衛生 工事設計図	図面名 医師住宅 配管系統図	縮尺 昭和56年7月31日
静岡県衛生部 県立総合病院建設室	室長 技監 課長補佐 主査 担当	設計事務所 (株)東畑建築事務所	図番 6/17